


AUCHY-LES-HESDIN (62)

SECTION A

AMENAGEMENT FONCIER AGRICOLE FORESTIER ET
Titre II du Livre Ier du Code Rural et de la Pêche Maritime

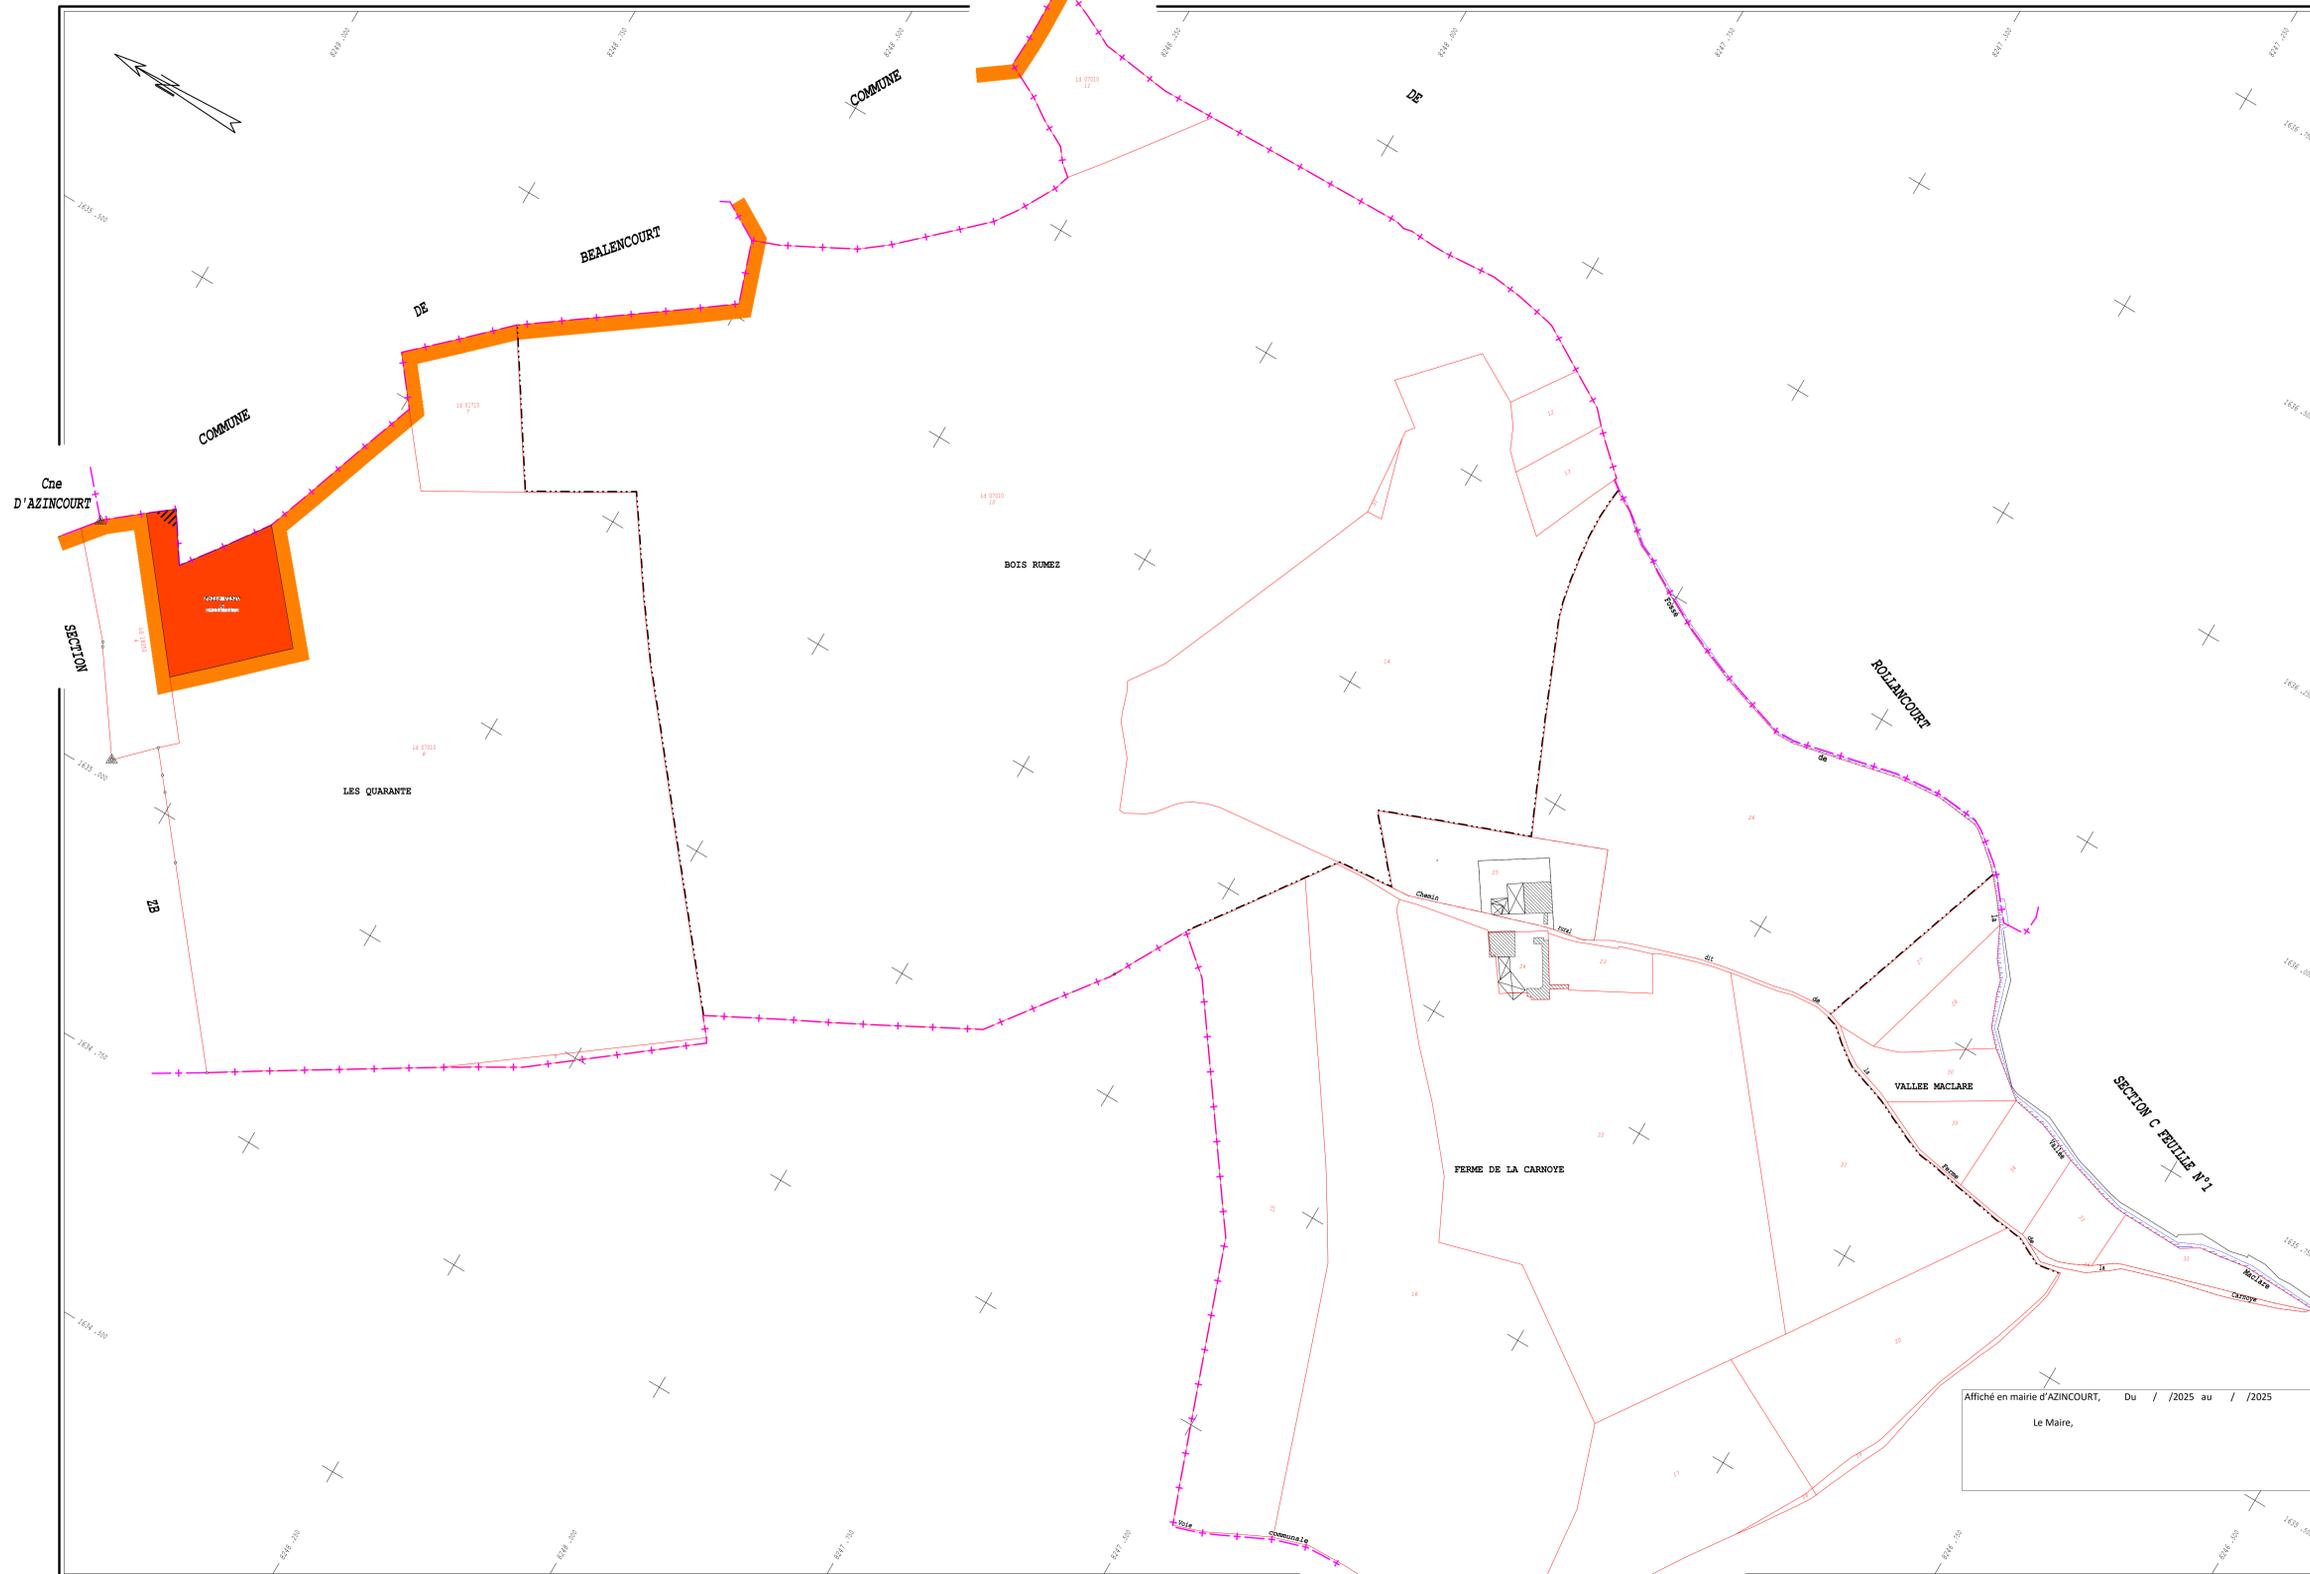

LEGENDE		
nombre de points / ha		
TERRES (Pentes < 5%)	TERRES (Pentes > 5 et < 10%)	TERRES (Pentes > 10%)
Classe T1 10000 pts	Classe T1-F1 9800 pts	Classe T1-F1 9200 pts
Classe T2 9800 pts	Classe T2-F1 9200 pts	Classe T2-F1 8200 pts
Classe T3 9200 pts	Classe T3-F1 8200 pts	Classe T3-F1 7000 pts
Classe T4 8200 pts	Classe T4-F1 7000 pts	Classe T4-F1 5000 pts
Classe T5 7000 pts	Classe T5-F1 5000 pts	Classe T5-F1 5000 pts
Classe T6 5000 pts		
Classe T7 100 pts		
BOIS		
Classe B 4000 pts		
PÉRIMÈTRE DE L'AMÉNAGEMENT FONCIER		
EXCLUSION DU PÉRIMÈTRE		

● Tx Parcelle témoin ayant servi de référence au classement dans la catégorie Terre

Affaire : 081071 AUCHY-LES-HESDIN _ A

Pas-de-Calais DEPARTEMENT DU PAS-DE-CALAIS

AMENAGEMENT FONCIER AGRICOLE FORESTIER ET ENVIRONNEMENTAL DES COMMUNES d'AZINCOURT, BEALENCOURT et ROLLANCOURT avec extension sur les communes de PLANQUES, FRESSIN, RUISSEAUVILLE, MAISONCELLE TRAMECOURT, AUCHY-LES-HESDIN et AVONDANCE

**CONSULTATION SUPERFICIES ET VALEURS
PLAN DU CLASSEMENT DES SOLS**

Recherche des propriétaires réels et classement des terres exécutés dans la zone limitée par le liseré orange
Approuvé par la Commission Intercommunale d'Aménagement Foncier dans sa séance du 20 Avril 2023
Déposé du 12 Septembre 2023 au 12 Octobre 2023 inclus

Le Président _____ Le Secrétaire _____

Le Maire :
Portant en rouge les modifications adoptées par la Commission Intercommunale d'Aménagement Foncier dans sa séance du 17 janvier 2024

Le Président _____ Le Secrétaire _____

AXIS - CONSEILS
SARL de Géomètres Experts
Représentée par Sébastien THIROUIN
110 bis, Rue du Néocin 45000 ORLEANS

Plan établi en 2023
par Sébastien THIROUIN Géomètre Expert Agréé

ECHELLE 1/2500

AUCHY-LES-HESDIN (62) A du No au No
Nos NON SITUÉS A LEUR ORDRE
Nos NON ATTRIBUES

Affiché en mairie d'AZINCOURT, Du / /2025 au / /2025
Le Maire,