

AMENAGEMENT FONCIER AGRICOLE FORESTIER ET ENVIRONNEMENTAL SECTION A2

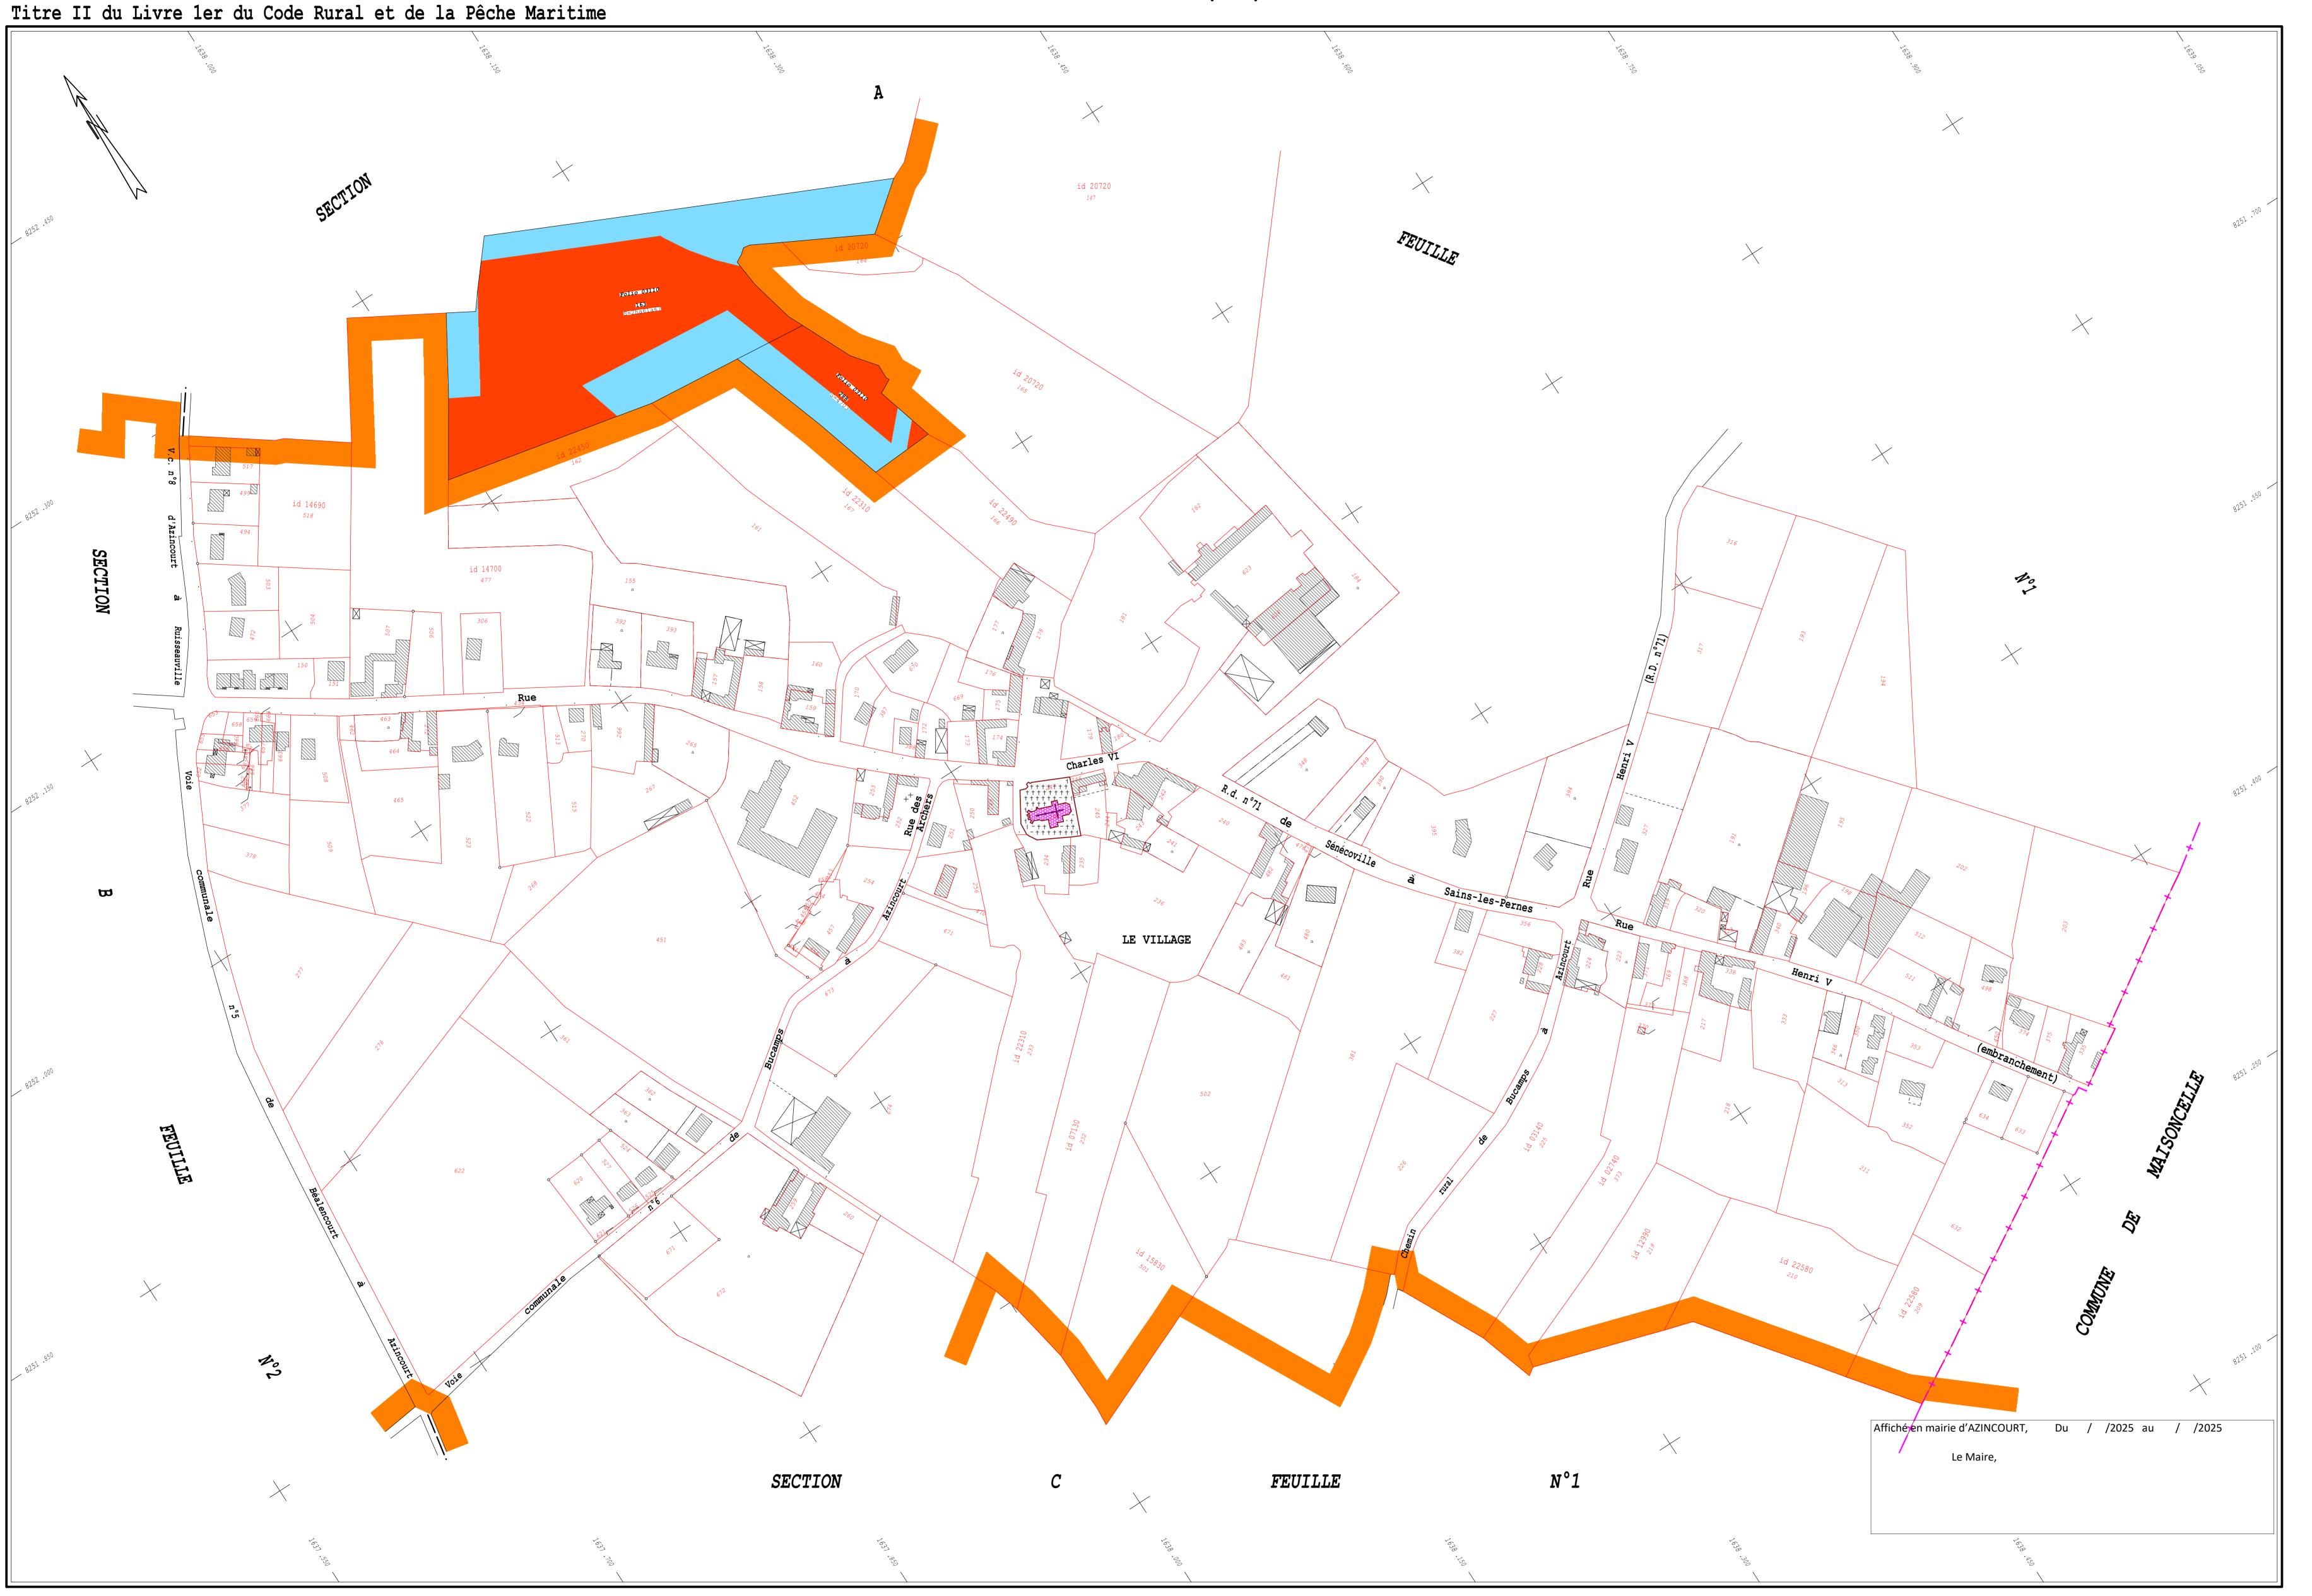

Plan établi en 2023 par Sébastien THIROUIN Géomètre Expert Agréé

ECHELLE 1/1500

AZINCOURT (62) A2 du No au No Nos NON SITUES A LEUR ORDRE Nos NON ATTRIBUES

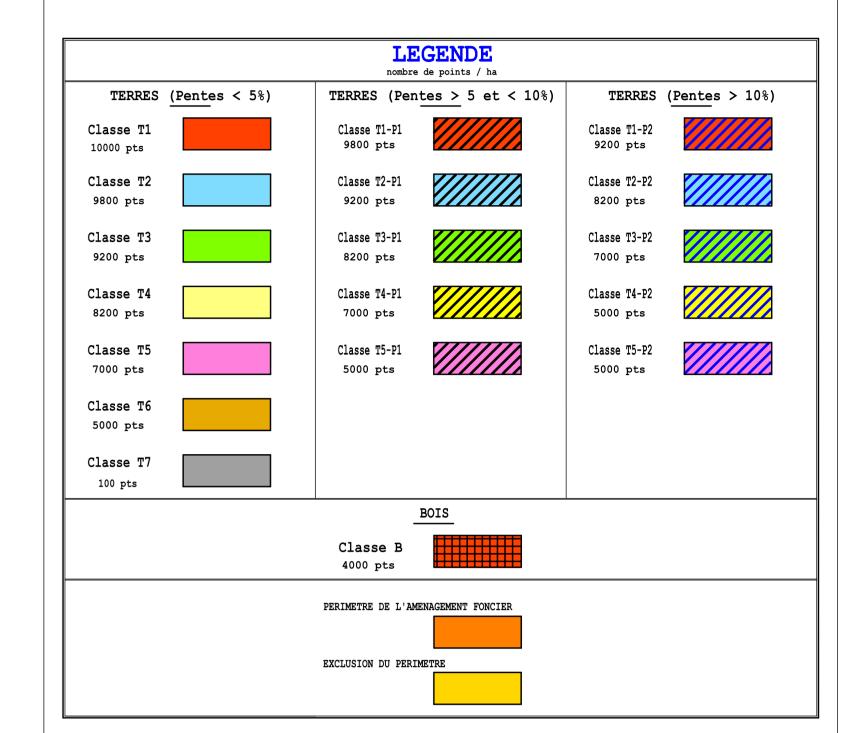

Parcelle témoin ayant servie de référence au classement dans la catégorie Terre

Affaire : 081071

AZINCOURT \_ A2



AMENAGEMENT FONCIER AGRICOLE FORESTIER
ET ENVIRONNEMENTAL DES COMMUNES
d'AZINCOURT, BEALENCOURT et ROLLANCOURT
avec extension sur les communes de
PLANQUES, FRESSIN, RUISSEAUVILLE, MAISONCELLE
TRAMECOURT, AUCHY-LES-HESDIN et AVONDANCE

## CONSULTATION SUPERFICIES ET VALEURS PLAN DU CLASSEMENT DES SOLS

Recherche des propriétaires réels et classement des terres

exécutés dans la zone limitée par le liseré orange

Approuvé par la Commission Intercommunale d'Aménagement Foncier dans sa séance du 20 Avril 2023

Déposé du 12 Septembre 2023 au 12 Octobre 2023 inclus

Le Président Le Secrétaire

Le Maire :

Portant en rouge les modifications adoptées par la Commission Intercommunale d'Aménagement Foncier dans sa séance du ..17 janvier 2024 ......

Le Président



AXIS - CONSEILS

SARL de Géomètres Experts Représentée par Sébastien THIROUIN 110 bis, Rue du Nécotin 45000 ORLEANS

Le Secrétaire