AMENAGEMENT FONCIER AGRICOLE ET FORESTIER

Titre 2ème du Livre 1er du Code Rural et de la Pêche Maritime

BUSNES - LILLERS (Pas-de-Calais)

Tableau d'assemblage

Projet

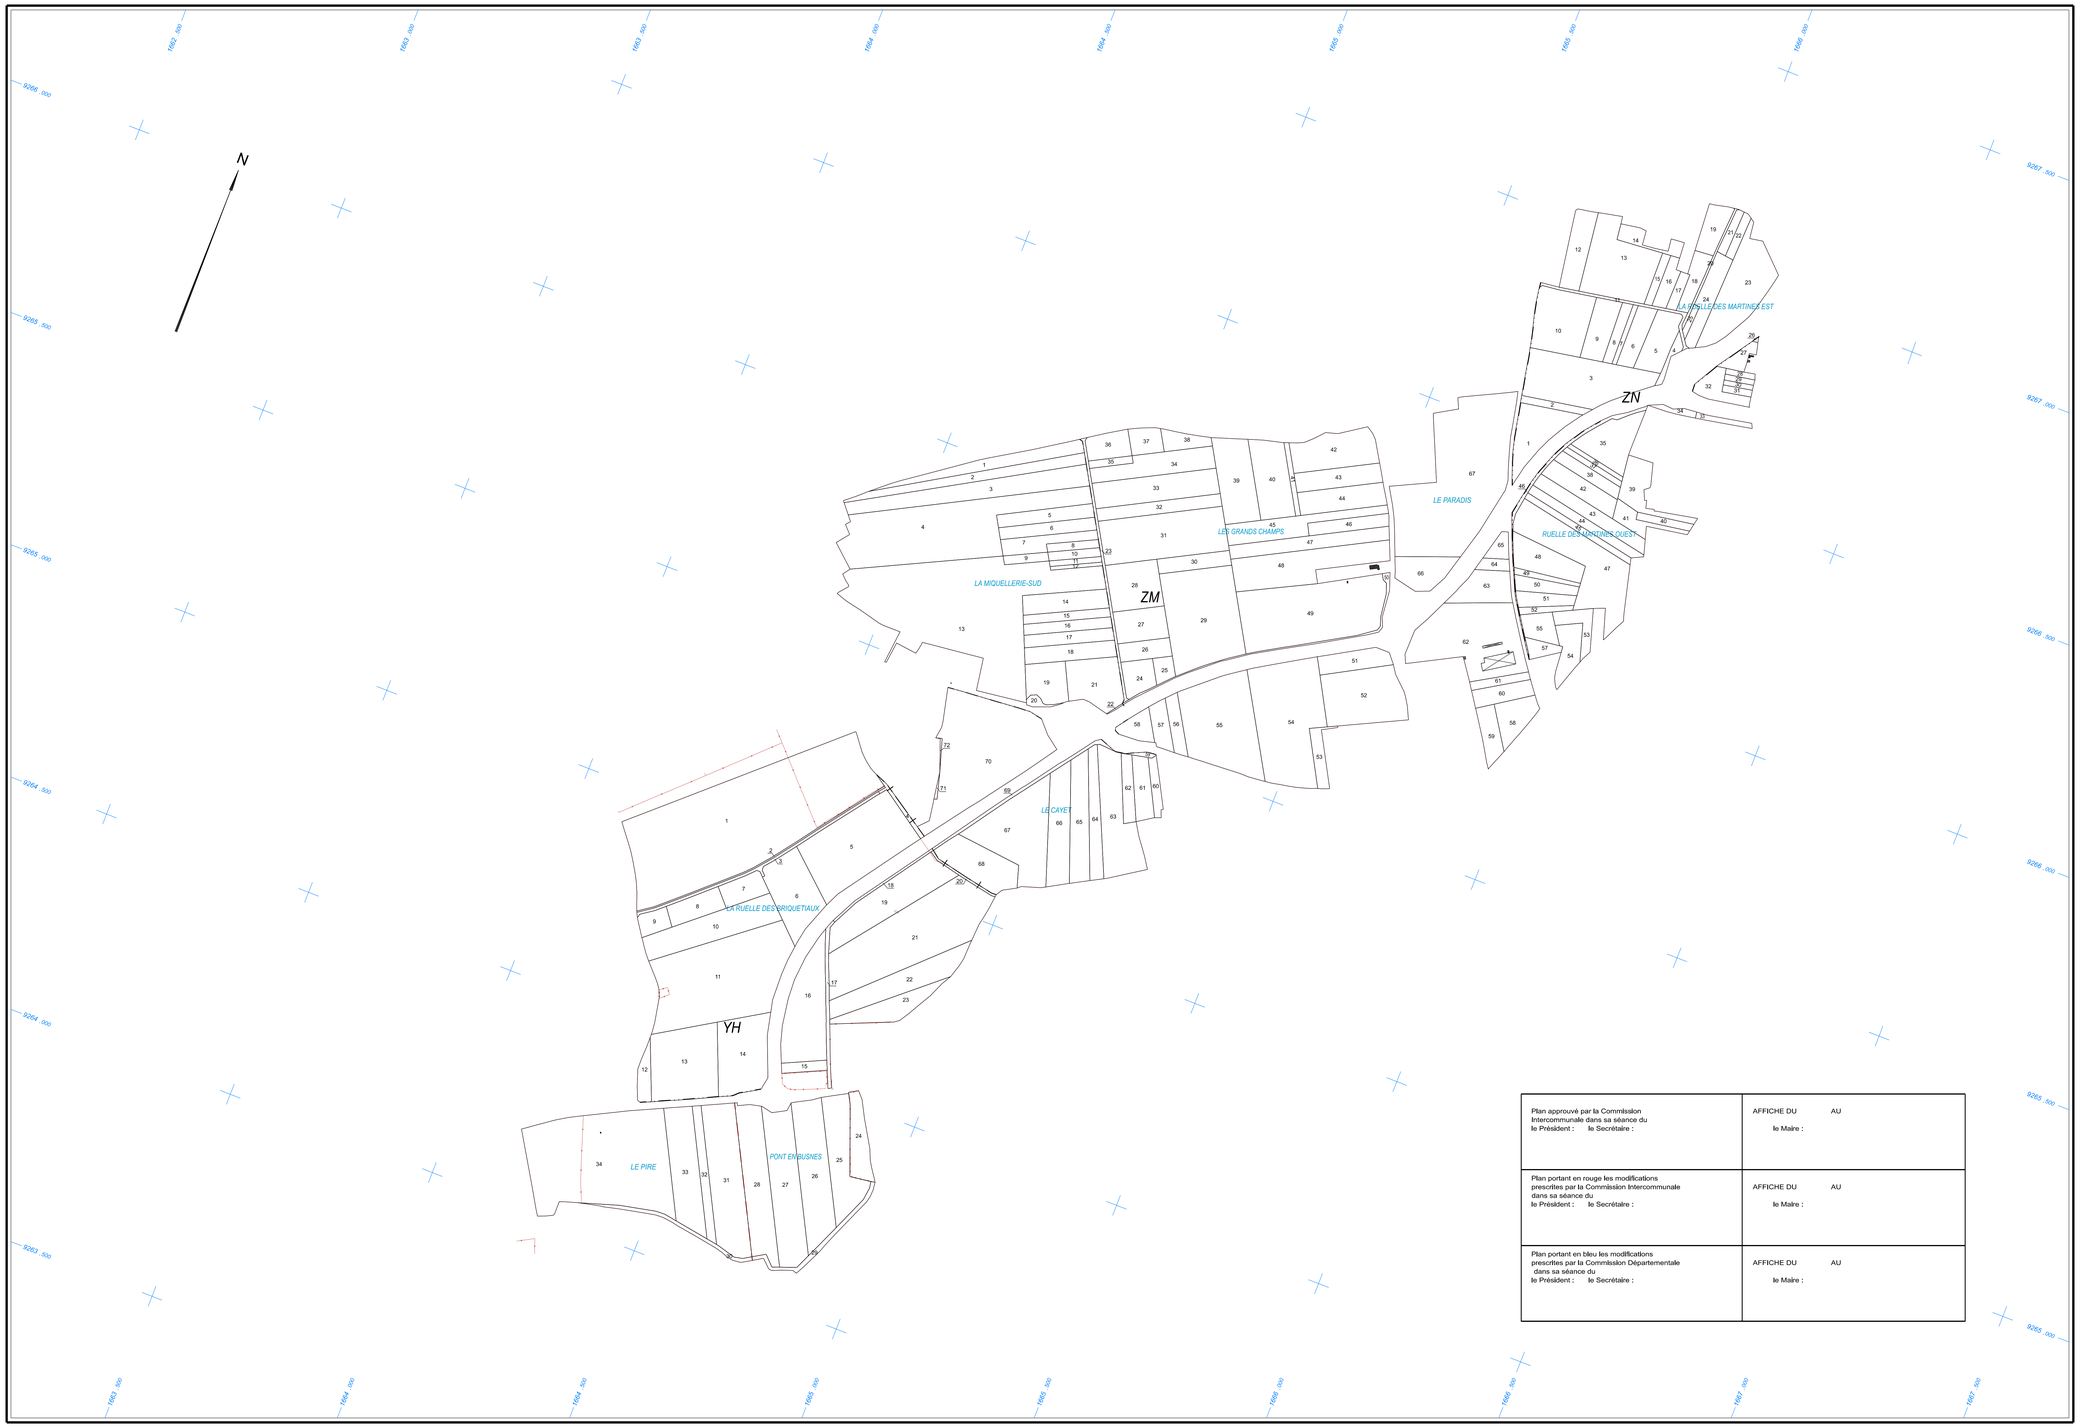

Plan approuvé par la Commission Intercommunale dans sa séance du le Président : le Secrétaire :	AFFICHE DU AU le Maire :
Plan portant en rouge les modifications prescrites par la Commission Intercommunale dans sa séance du le Président : le Secrétaire :	AFFICHE DU AU le Maire :
Plan portant en bleu les modifications prescrites par la Commission Départementale dans sa séance du le Président : le Secrétaire :	AFFICHE DU AU le Maire :

Plan établi en septembre 2018

par Jean-Paul BOGAERT

géomètre-expert agréé

Echelle 1/5000