

DEPARTEMENT DU PAS DE CALAIS

62 Pas-de-Calais
Le Département

OPÉRATION D'AMÉNAGEMENT FONCIER AGRICOLE
FORESTIER ET ENVIRONNEMENTAL

Commune de FICHEUX
avec extension sur les communes de
BLAIRVILLE
HENDECOURT-LES-RANSART
MERCATEL
BOISLEUX-AU-MONT

Géomètres Experts
Denis ATTENCIA
Luc BOULLON
Philippe CACHOD
Thomas CHARRIERE
Guillaume DE BOISY
Jeanne FARDIN
Arnaud FUREL
Julien GILLOU
Raphaël ROUVIERE
Sébastien SAGNE
Jean de SALABERRY
Samuel TRAVERS


Bureau secondaire
de Coen
37, rue des Compagnons
14000 Coen
Téléphone : 02 31 53 39 00
Télécopie : 02 31 53 39 01
E-mail : agence.coen@gcom.fr

---+--- Limite de commune
— Périimètre AFAFE

(Projet)
**PLAN DES TRAVAUX CONNEXES
APRES CDAF DU 11/07/2024
-ATTRIBUTIONS-**

Dressé le 23/07/2024 par
Denis ATTENCIA
géomètre-expert agréé

ECHELLE : 1/5000

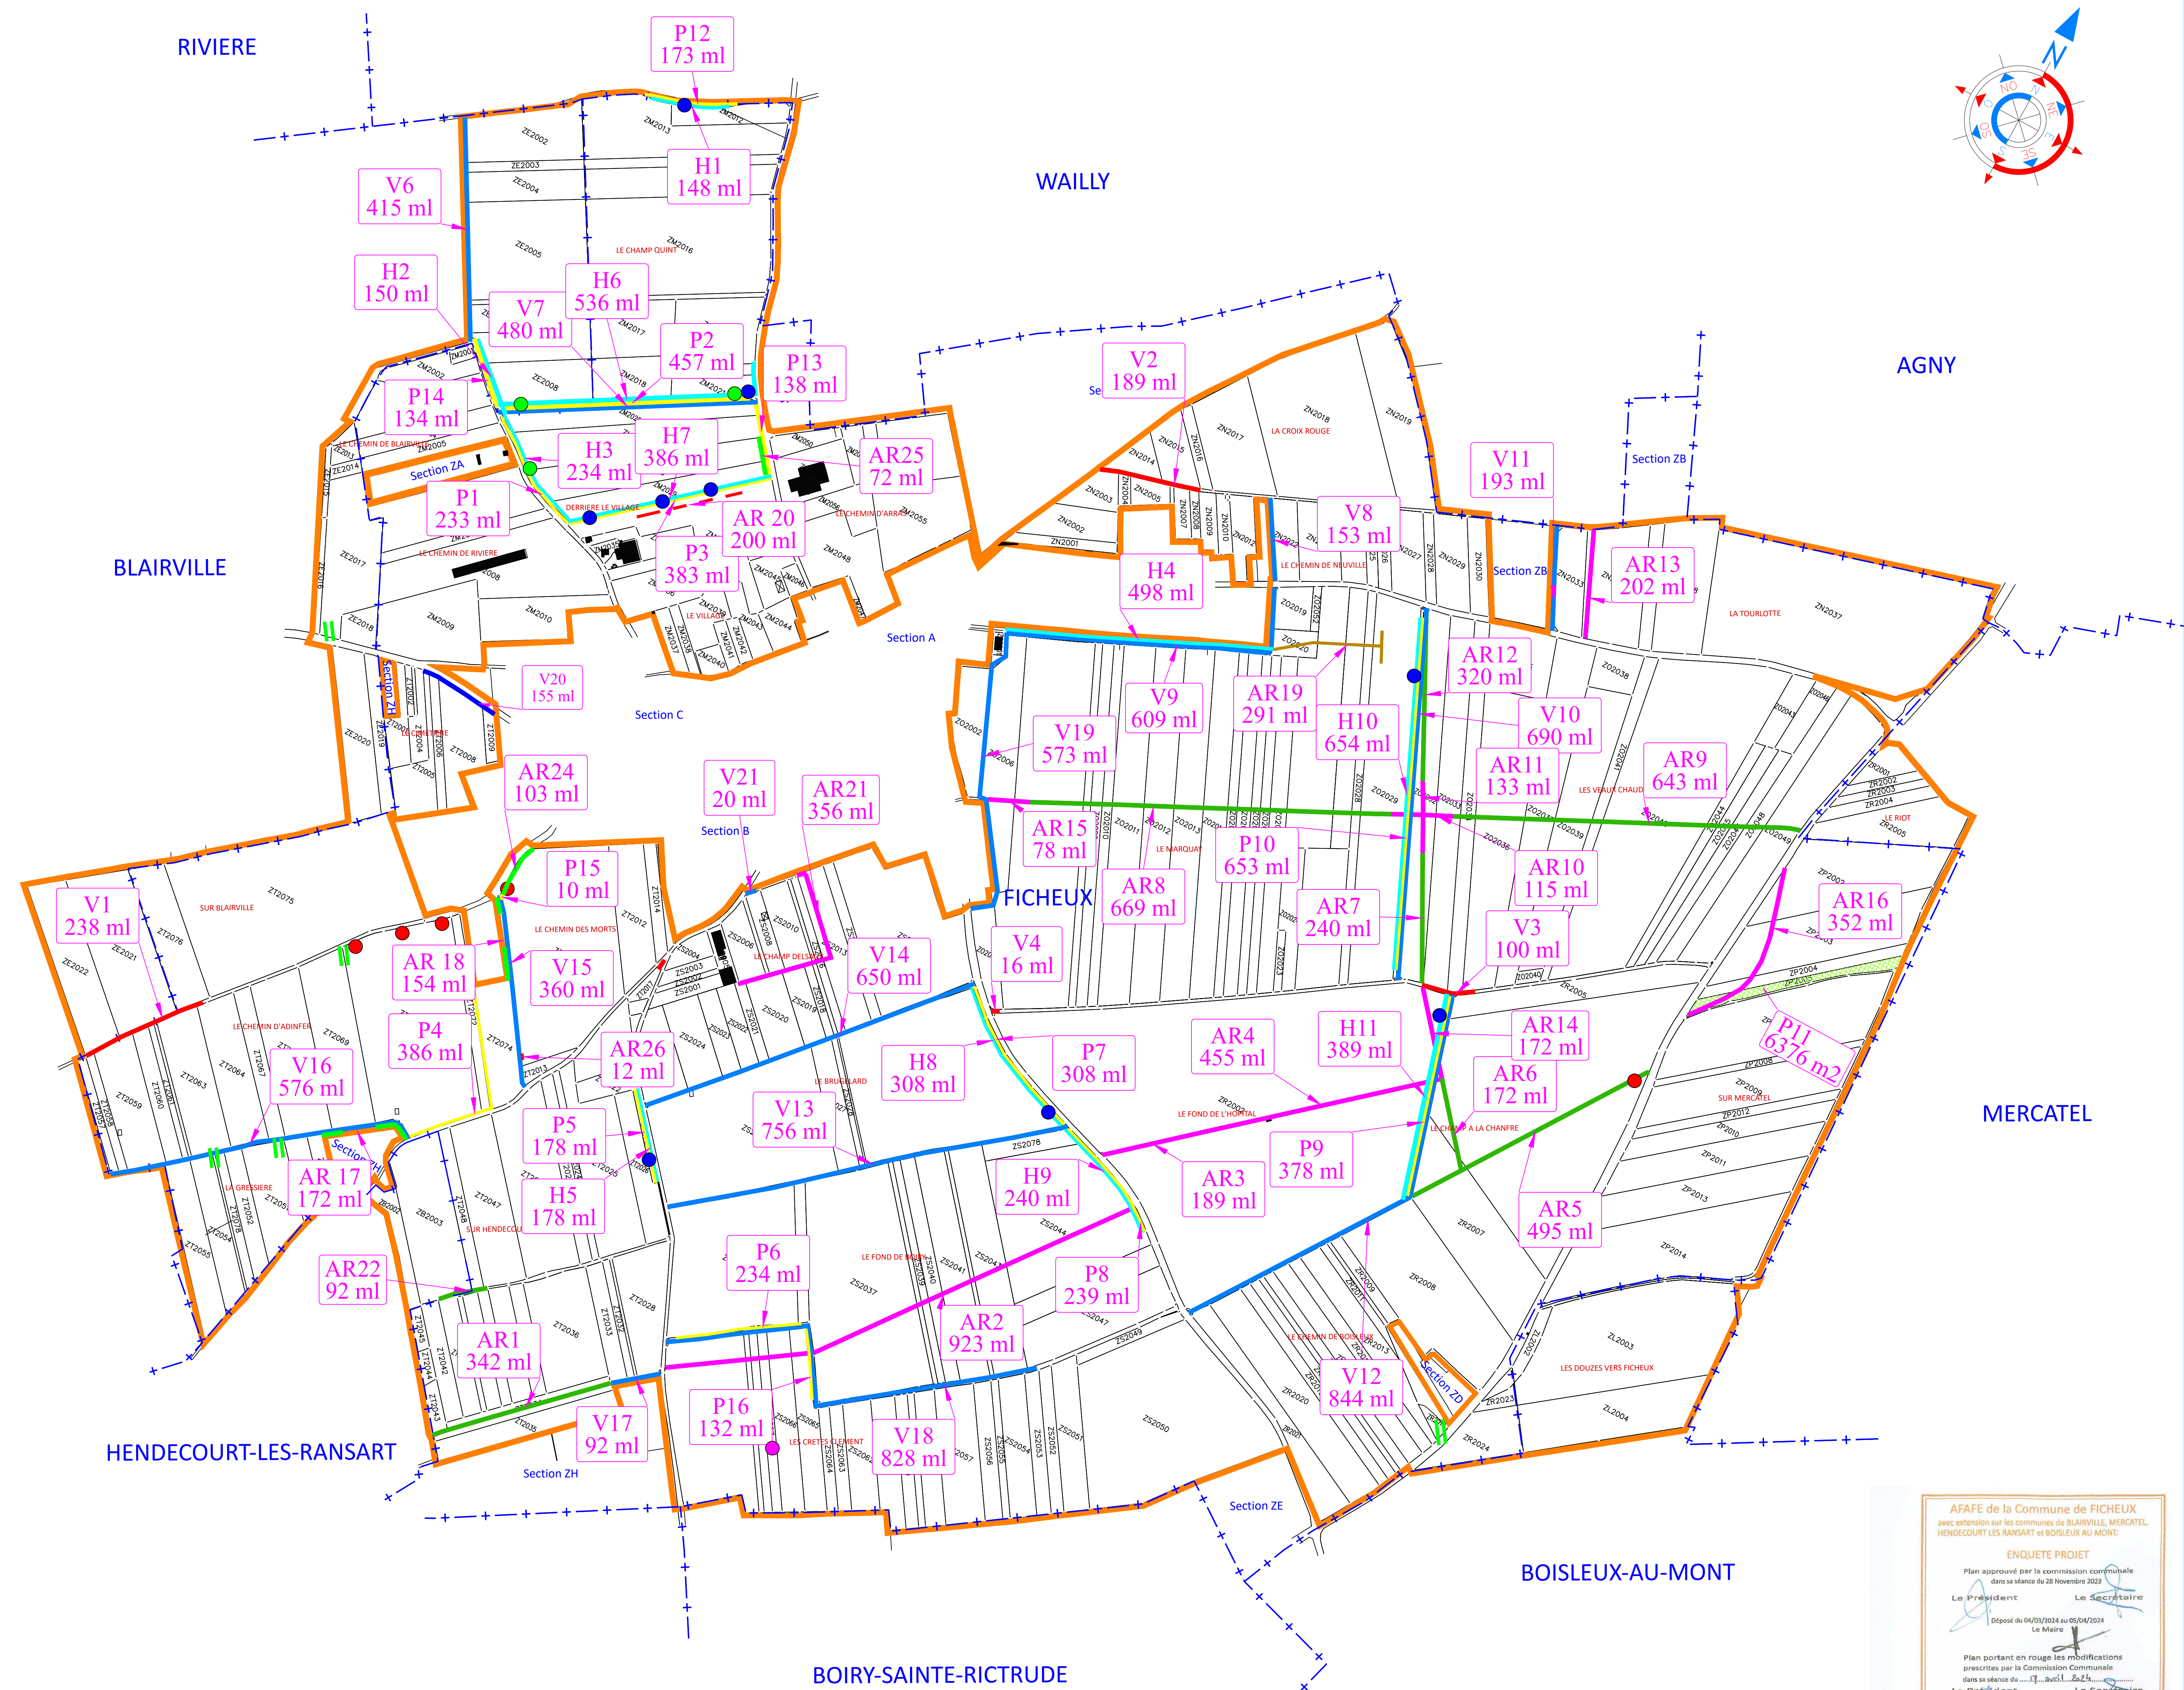

LEGENDE :

- Chemin de terre à créer ou à élargir et renforcer
- Chemin de terre à décompacter
- Chemin à dépierrer
- Chemin de terre à empierrier
- Création de haie arbustive ou basse
- Création de fossé
- Comblement de fossé
- Elagage
- - - Haie à arracher
- Fascine (50m)
- Passage dans les haies
- Apport de terre pour comblement
- Enlèvement de cailloux
- // Rampe d'accès à créer

AFAFE de la Commune de FICHEUX
avec extension sur les communes de BLAIRVILLE, MERCATEL,
HENDECOURT LES RANSART et BOISLEUX AU MONT.

ENQUETE PROJET

Plan approuvé par la commission communale
dans sa séance du 28 novembre 2023

Le Président Le Secrétaire

Déposé du 04/07/2024 au 05/04/2024
Le Maire

Plan portant en rouge les modifications
prescrites par la Commission Communale
dans sa séance du 17 août 2024

Le Président Le Secrétaire

Déposé le 10/02/2024 au 02/06/2024
Le Maire

Plan portant en vert les modifications
prescrites par la Commission Départementale
dans sa séance du 11 juillet 2024

Le Président Le Secrétaire